

路面本復旧費算定調書		水圧試験	合格日	年	月	日
路線種別	<input type="checkbox"/> 県道 <input checked="" type="checkbox"/> 市道 <input type="checkbox"/> その他	復旧断面	D 交通(型)			
延長調書	①舗装幅員 (側溝は含まない、未舗装部は含まない)	5.0 m				
	②掘削延長 (管延長+0.5m、側溝は含まない、未舗装部は含まない)	3.5 m ((2)/①= 70 %)				
	③掘削幅 0.5 m	1.5 m (1.0m以下の場合は1.5m)				
路面本復旧費	<div style="border: 1px solid red; padding: 5px; display: inline-block;">記入不要</div> (延長) m × (幅員) m = (面積) m ² × (単価) 円 ≒ (本復旧費) 円 (千円止) × (消費税)					

路面復旧に関する確約書

この給水工事により掘削、仮復旧を施工した公道部については、工事完了から一年間、常に路面の不陸等を監視し、当方において責任をもって維持管理を行います。

指定給水装置工事事業者 住所 **坂井市〇〇町〇〇〇 〇〇-〇** (※) 令和〇年〇〇月〇〇日
氏名 **〇〇〇〇設備 代表取締役 〇〇 〇〇**

工事完了時の誓約書

前記給水装置工事については、本給水装置工事申請書のとおり施工し、漏水等の不具合がないことを誓約いたします。
令和〇年〇〇月〇〇日 主任技術者 **△△ △△** (※)

(※) 本人が手書きしない場合は記名押印してください。
法人(法人格のない団体含む)の場合、代表者本人が手書きしない場合は記名押印してください。

(給水規程第3条第1号) (土地・家屋) 使用同意書

この工事のために、私所有の(土地・家屋)を使用することに同意します。
なお、本同意に関し紛争が生じたときは当事者間で一切解決します。

(土地・家屋)所有者 住所 _____ 年 月 日
氏名 _____ (印)

※ 他者所有の給水管から分岐する場合に承諾を得てください。

(給水規程第3条第2号) 給水管分岐同意書

私所有の給水管より分岐接続することに同意します。なお、この分岐により水量不足等が発生しても異議を申しません。
また、本同意に関し紛争が生じたときは当事者間で一切解決します。

給水装置所有者 住所 _____ 年 月 日
氏名 _____ (印)

記入例	給水装置	施設番号				
	工事申請書	記入の際は、鉛筆・消せるボールペン等は使用しないこと。				

令和〇年 〇〇月 〇〇日

坂井市長 殿

申請者 (給水装置所有者) 住所 **坂井市〇〇町〇〇〇 〇〇-〇〇**
ふりがな **さかい たろう**
氏名 **坂井 太郎** (※)
電話 **0776-00-0000**

(※) 本人が手書きしない場合は記名押印してください。
法人(法人格のない団体含む)の場合、代表者本人が手書きしない場合は記名押印してください。

下記事項を確認の上、坂井市水道事業給水条例第5条の規定により申請します。

- 1. 上水道の使用にあたり、定型約款(坂井市水道事業給水条例及び同施行規程)に同意します。
- 2. 申込口径の貸与メーター器を管理いたします。
- 3. 私所有の給水装置のうち、公道部分の維持管理を市に委任します。
- 4. この申請の申込及び施工について下記指定給水装置工事業者に委任します。
- 5. この申請にかかる経費(加入金、路面本復旧費、工事審査・検査手数料)について遅滞なく納入します。

設置場所	坂井市 〇〇町〇〇〇 〇〇-〇〇				
申込口径	φ 20 mm	(_____)	m ³	年	月
区分	止水栓まで	<input checked="" type="checkbox"/> 新設 <input type="checkbox"/> 改造 (_____)	<input type="checkbox"/> 廃止 (_____)		
	量水器以降	<input checked="" type="checkbox"/> 新設 <input type="checkbox"/> 改造 (_____)	<input type="checkbox"/> 撤去 (_____)		
使用者 (申請者と同じ場合は記入不要)	住所				
	氏名		電話		
用途	<input checked="" type="checkbox"/> 一般家庭用 <input type="checkbox"/> 営業用 <input type="checkbox"/> 工場用 <input type="checkbox"/> 官公署・学校 <input type="checkbox"/> その他 (_____)				
井戸水の有無	<input type="checkbox"/> 有り <input checked="" type="checkbox"/> 無し				
貯水槽の有無	<input type="checkbox"/> 有り 容量 (_____ m ³) <input checked="" type="checkbox"/> 無し				
指定給水装置工事事業者	住所	坂井市〇〇町〇〇〇 〇〇-〇			
	商号又は名称	〇〇〇設備			
	代表者(電話)	代表取締役 〇〇 〇〇 (※)			
	主任技術者(電話)	△△ △△ (※)			

(※) 本人が手書きしない場合は記名押印してください。
法人(法人格のない団体含む)の場合、代表者本人が手書きしない場合は記名押印してください。

※ 太線の中は記入しないこと。

加入金	納入日	年	月	日	金額	円	納付書番号
路面本復旧費	納入日	年	月	日	金額	円	
工事審査・検査手数料	納入日	年	月	日	金額	円	
備考							

位置図（付近見取図）★住宅地図に朱書きすること

住宅地図等貼付

申請箇所を朱書きで囲い、斜線を入れること

1/100を標準とする。

全体平面図 縮尺S = 1 : 100


配管図

方位を記入する。

方位

隣接家屋名を記入。

〇〇

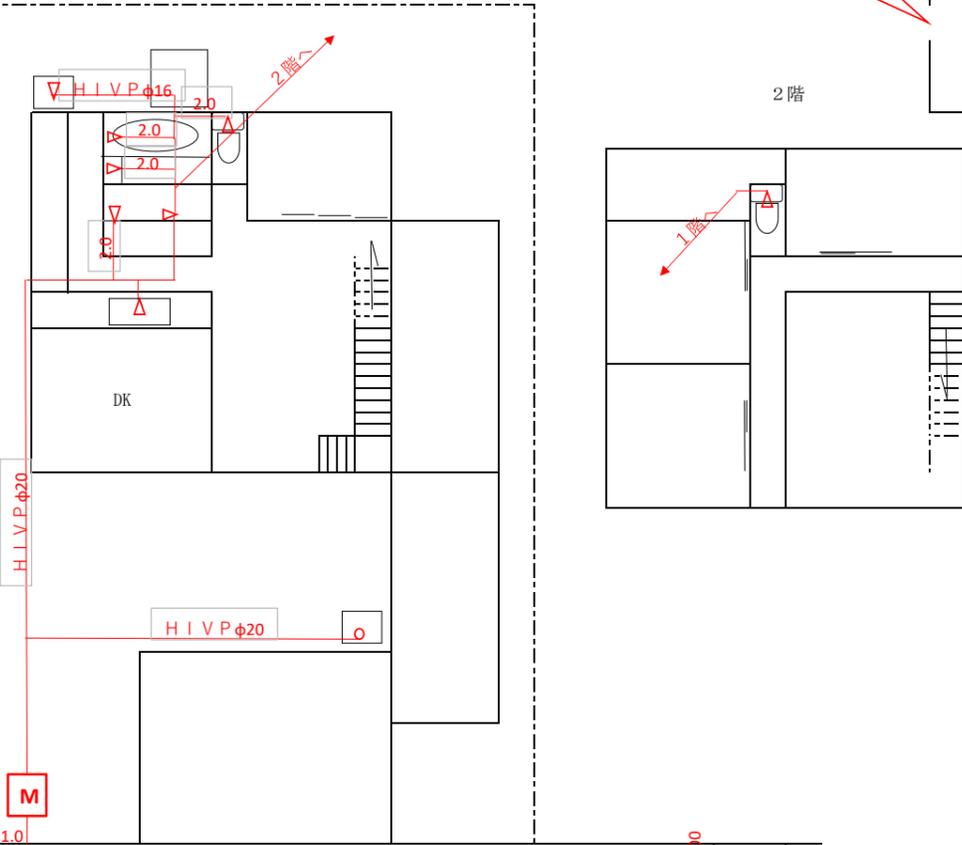

境界からのオフセットを記入する。

配水管口径を記入。

道路幅員等を記入。

(給水規程第5条関係)

坂井市長 殿

材料承諾願

施工業者名 **株式会社 〇〇設備** (※)

代表者氏名 **代表取締役 〇〇 〇〇** (※)

(※) 本人が手書きしない場合は記名押印してください。
法人（法人格のない団体含む）の場合、代表者
本人が手書きしない場合は記名押印してください。

下記のとおり給水材料を使用したいので、ご承諾願います。

	材 料 名	形 状 ・ 寸 法	数 量	単 位	メーカ一 名	備 考
一次側	サドル分水栓	φ100×φ20	1	個	〇〇〇工業	
	メタルスリーブ	φ20	1	個	〇〇〇工業	
	ポリエチレン二層管	φ20	3	m	〇〇〇工業	
	分止水栓用ユニオン	φ20	1	個	〇〇〇工業	
	フレキシブル継手	φ20×500L	1	本	〇〇〇工業	
	ボール式伸縮型止水栓	φ20	1	個	〇〇〇工業	
	量水器BOX	20mm用	1	個	〇〇〇工業	
	埋設表示シート	75mm幅	2.5	m		
	ロケティングワイヤ					
二次側	逆止弁	φ20	1	個		
	H I V P	φ20	30	m		
	H I V P	φ16	10	m		
	継手類				式	
	流し台混合水栓	φ13	1	個		
	シャワー混合水栓	φ13	1	個		
	洗面台混合水栓	φ13	1	個		
	洗濯機混合水栓	φ13	1	個		
	洗濯機用単水栓	φ13	1	個		
	洋風便器ホールドアップ	φ13	2	個		
	散水栓	φ13	2	個		